



HAUPTFLÜGEL QUERSCHNITT BB

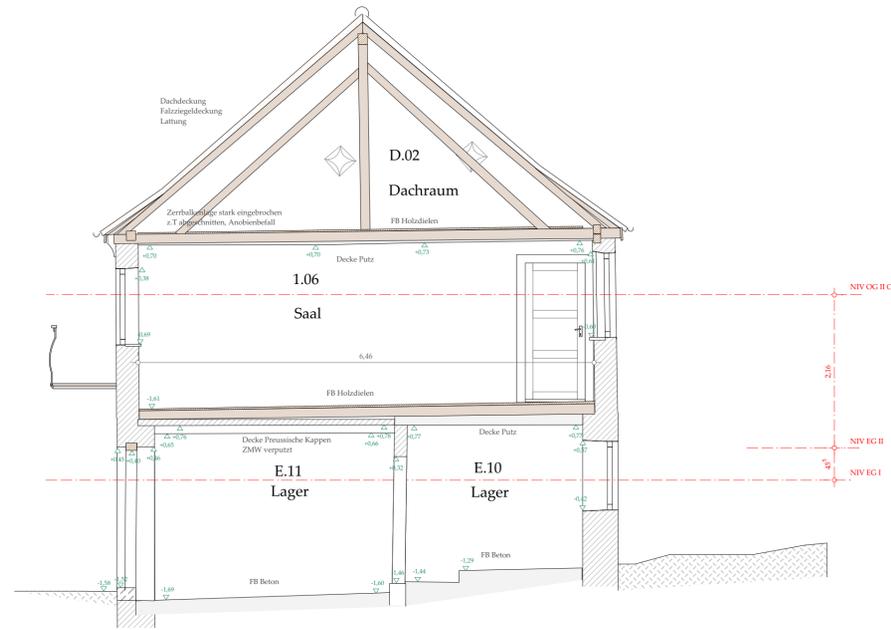

OSTFLÜGEL QUERSCHNITT CC

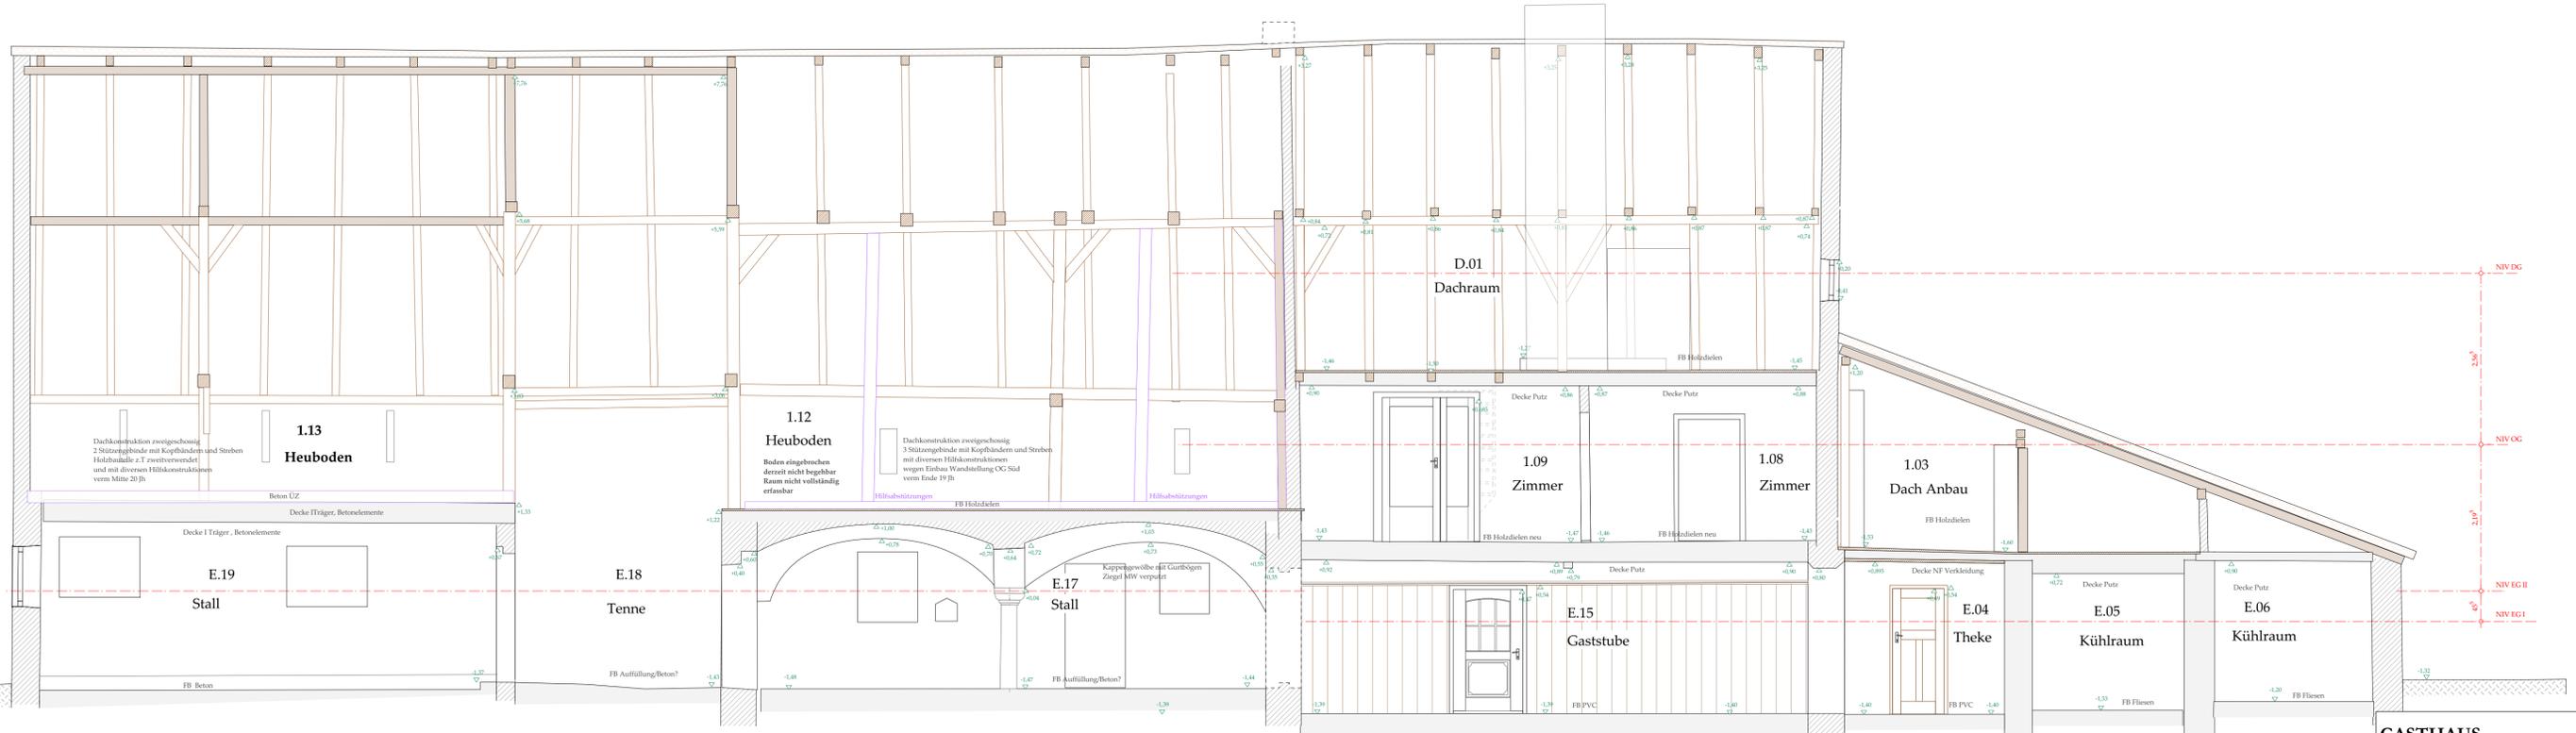

HAUPTFLÜGEL LÄNGSSCHNITT AA

**GASTHAUS
HAUPTSTRASSE 15-
KIRCHDORF a.INN**

SCHNITT AA SCHNITT BB SCHNITT CC	Maßstab 1:50
Büro für Denkmalpflege und Architektur Monika Dierrich Uhländstrasse 6, 93049 Regensburg	30.08.2020 Rechenzettel MD/entw